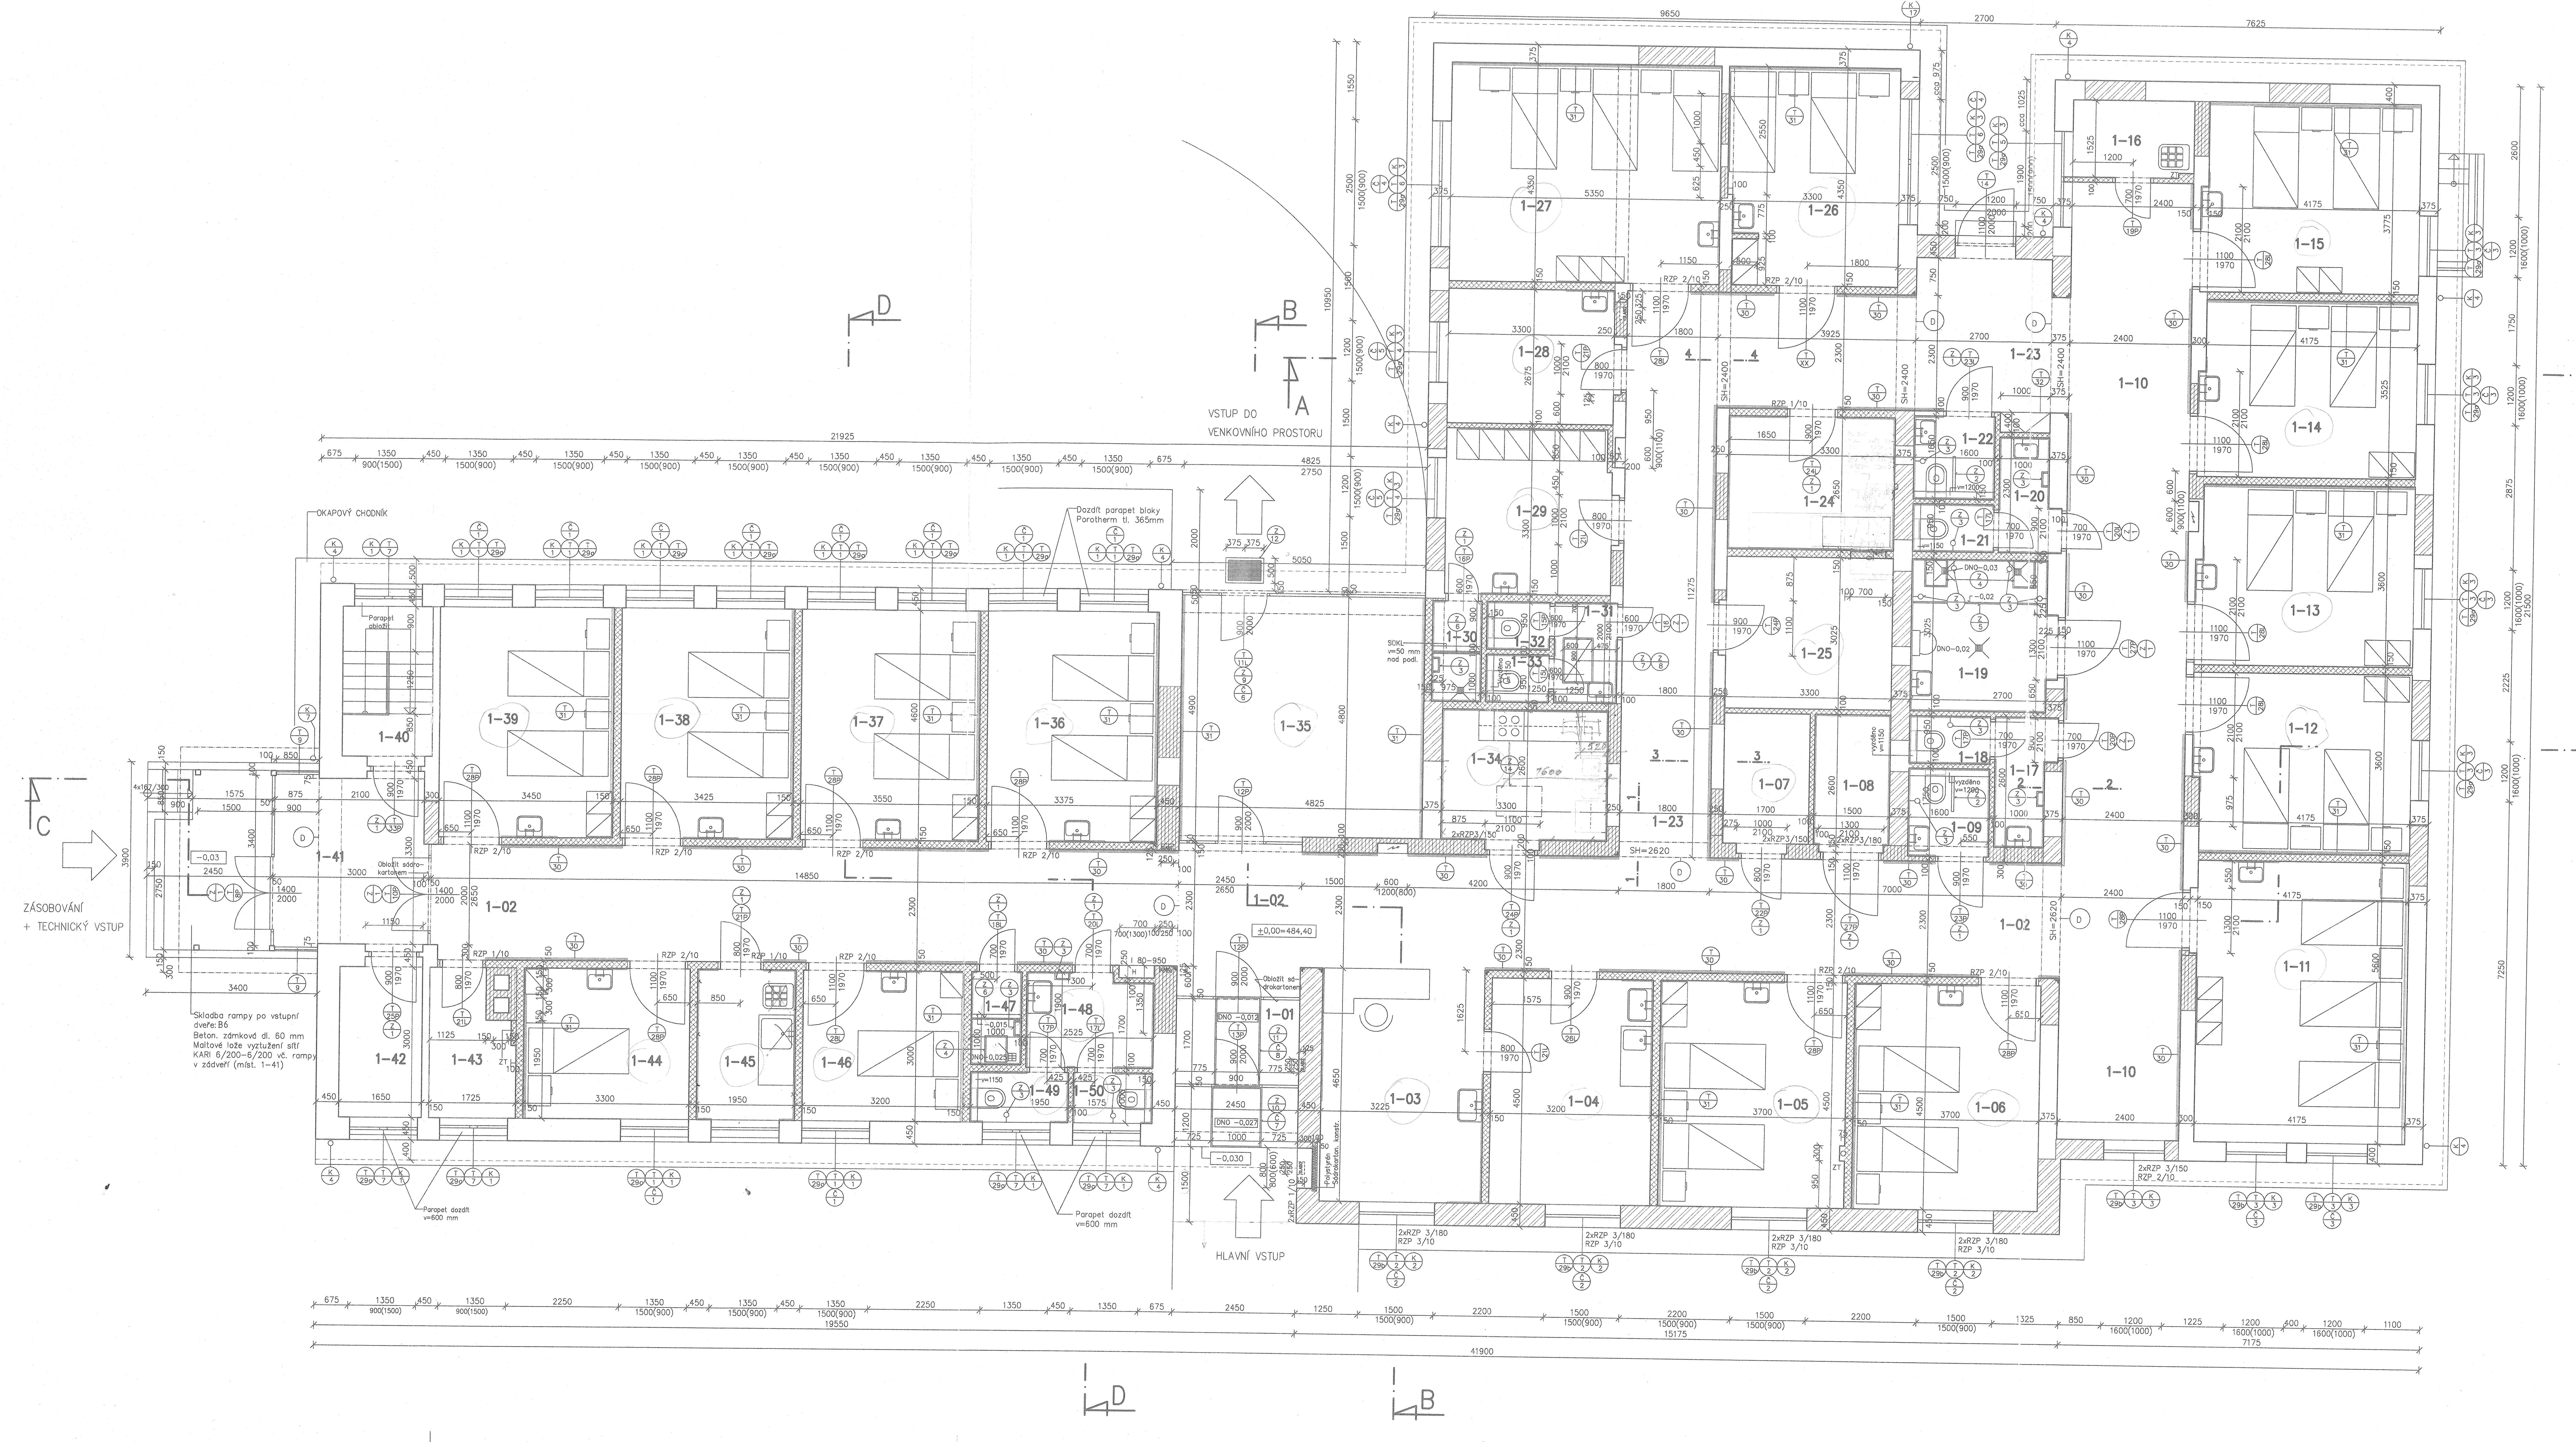

LEGENDA MATERIÁLŮ

- PŘÍČKY TL. 100, 150MM Z CIHEL DVOUDĚROVÝCH, Pk–CDN P4 MC5
- BLOKY POROTHERM TL. 365 MM (DOZDÍVKY),450 MM NA MVC 2,5, P10
- ZDIVO TL. 300 MM Z CIHEL PLNÝCH, CP P10 MC10; KOMÍN CP P20 MC10
- ZDIVO STÁVAJÍCÍ

POZN.

1. NOVÉ PŘÍČKY PROVÁZAT SE STÁVAJÍCÍM ZDIVEM POMOCÍ KAPES Á 1000 MM, HLOUBKA KAPES 150 MM
2. ROHY OBKLADŮ DOPLNIT VNĚJŠÍMI A VNITŘNÍMI ROHOVNÍKY
3. ROHY MÍSTNOSTÍ BEZ OBKLADŮ OPATŘIT ROHOVNÍKY POD OMÍTKU
4. OZNAČENÉ ROHY MÍSTNOSTÍ CHRÁNIT L50/2,5 TENKOSTĚNNÝM (ZALÍCOVAT S OMÍTKOU) VČ. KOTVENÍ PÁSOVINOU
   L L50/2–2000 9ks x 2 = 18bm x 1,52=27,4kg, PÁSOVINA 30/2–150 18x2,7bm x 0,471=1,3kg
5. NOVÉ PŘÍČKY ZALOŽIT NA NOSNOU KONSTRUKCI STROPU NEBO NA ZÁKLAD. PÁS
6. SOKL ZAŘIZOVACÍCH PŘEDMĚTŮ UPRAVIT V ZÁVISLOSTI NA VELIKOSTI PŘECHODOVÉHO FABIONU PRO VYTAŽENÍ PODLAHOVINY NEBO PVC PROŘÍZNOUT
7. STOUPAČKY OBEZDÍT PO JEJICH INSTALACI
8. NEDÍLNOU SOUČÁSTÍ VÝKRESU JE PROJEKT LÉKAŘSKÉ TECHNOLOGIE, STATIKY, VÝKRES PODHLEDŮ A BOURACÍCH PRACÍ

(D) DILATACE V CELÉ SKLADBĚ PODLAH UKONČIT DILAT. LIŠTOU PODLE NÁŠLAPNÉ VRSTVY (DLAŽBA NEBO PVC)

VÝPIS PREFABRIKÁTŮ:

RZP 1/10 .... 9KS
RZP 2/10 .... 13ks
RZP 3/10 .... 4KS
RZP 3/150........ 6KS
RZP 3/180........ 10ks

ŘEZ 1-1

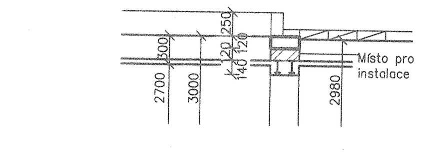

ŘEZ 3-3

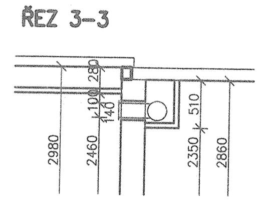

ŘEZ 2-2

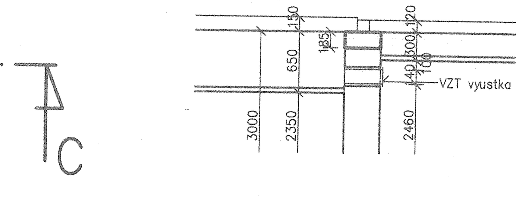

ŘEZ 4-4

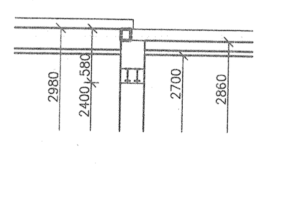

LEGENDA MÍSTNOSTÍ

č.m.	účel místnosti	m²	povrch podlah	ozn.	úprava stěn
1–01	Zádveří	3,86	Kremická dlážba	C1,B1	Sokl: keramický v=75 mm
1–02	Chodba	76,92	PVC ve čtvercích	A1,A2,A4	Sokl: PVC vytažené do v=100 mm
1–03	Sesterna	15,0	PVC ve čtvercích	A3	Keramický obklad v=1500 mm Sokl: PVC vytažené do v=100 mm
1–04	Vyšetřovna	14,40	PVC ve čtvercích	A3	Keramický obklad v=1500 mm Sokl: PVC vytažené do v=100 mm
1–05	2L pokoj	16,65	PVC ve čtvercích	A3	Keramický obklad v=1500 mm Sokl: PVC vytažené do v=100 mm
1–06	2L pokoj	16,65	PVC ve čtvercích	A3	Keramický obklad v=1500 mm Sokl: PVC vytažené do v=100 mm
1–07	Sklad zdrav. materiálu	4,62	PVC ve čtvercích	A1	Sokl: PVC vytažené do v=100 mm
1–08	Místnost pro zemřelé	4,10	Keramická dlažba	B1	Keramický obklad v=2000 mm
1–09	WC imobil. pacientů	2,56	Keramická dlažba	B2	Keramický obklad v=2000 mm
1–10	Chodba	45,93	PVC ve čtvercích	A5a,b	Sokl: PVC vytažené do v=100 mm
1–11	3L pokoj	23,67	PVC ve čtvercích	A5a,b	Keramický obklad v=1500 mm Sokl: PVC vytažené do v=100 mm
1–12	2L pokoj	15,38	PVC ve čtvercích	A5a	Keramický obklad v=1500 mm Sokl: PVC vytažené do v=100 mm
1–13	2L pokoj	15,38	PVC ve čtvercích	A5a	Keramický obklad v=1500 mm Sokl: PVC vytažené do v=100 mm
1–14	2L pokoj	15,07	PVC ve čtvercích	A5a,A6	Keramický obklad v=1500 mm Sokl: PVC vytažené do v=100 mm
1–15	2L pokoj	26,06	PVC ve čtvercích	A5a	Keramický obklad v=1500 mm Sokl: PVC vytažené do v=100 mm
1–16	Úklidová komora	3,68	Keramická dlažba	B5	Omyvatelný nátěr v=1500 mm Sokl: keramický v=75 mm
1–17	Předsíň	2,84	Keramická dlažba	B2	Keramický obklad v=2000 mm
1–18	WC pacientů	1,52	Keramická dlažba	B2	Keramický obklad v=2000 mm
1–19	Umývárna pacientů	8,46	Keramická dlažba	B3	Keramický obklad v=2000 mm
1–20	Předsíň	2,64	Keramická dlažba	B2	Keramický obklad v=2000 mm
1–21	WC pacientů	1,52	Keramická dlažba	B2	Keramický obklad v=2000 mm
1–22	WC pacientů	2,38	Keramická dlažba	B2	Keramický obklad v=2000 mm
1–23	Chodba	38,62	PVC ve čtvercích	A1,A4	Sokl: PVC vytažené do v=100 mm
1–24	Čistící místnost	8,75	Keramická dlažba	B1	Keramický obklad v=2000 mm
1–25	Sklad pomůcek	9,72	PVC ve čtvercích	A1	Sokl: PVC vytažené do v=100 mm
1–26	2L pokoj	14,38	PVC ve čtvercích	A1	Keramický obklad v=1500 mm Sokl: PVC vytažené do v=100 mm
1–27	3L pokoj	22,87	PVC ve čtvercích	A1	Keramický obklad v=1500 mm Sokl: PVC vytažené do v=100 mm
1–28	Staniční sestra	8,98	PVC ve čtvercích	A1	Keramický obklad v=1500 mm Sokl: PVC vytažené do v=100 mm
1–29	Šatna zaměstnanců	11,04	PVC ve čtvercích	A1	Keramický obklad v=1500 mm Sokl: PVC vytažené do v=100 mm
1–30	Sprcha	1,85	Keramická dlažba	B3	Keramický obklad v=2000 mm
1–31	Předsíň	2,50	Keramická dlažba	B1	Keramický obklad v=2000 mm
1–32	WC zaměstnanců	1,05	Keramická dlažba	B1	Keramický obklad v=2000 mm
1–33	WC zaměstnanců	1,05	Keramická dlažba	B1	Keramický obklad v=2000 mm
1–34	Čajová kuchyňka	8,58	Keramická dlažba	B1	Keramický obklad v=2000 mm
1–35	Denní míst.pacientů,návštěvy	22,44	PVC ve čtvercích	A3	Sokl: PVC vytažené do v=100 mm
1–36	2L pokoj	15,52	PVC večtvercích	A1,A2	Keramický obklad v=1500 mm Sokl: PVC vytažené do v=100 mm
1–37	2L pokoj	16,33	PVC ve čtvercích	A1,A2	Keramický obklad v=1500 mm Sokl: PVC vytažené do v=100 mm
1–38	2L pokoj	15,76	PVC ve čtvercích	A1,A2	Keramický obklad v=1500 mm Sokl: PVC vytažené do v=100 mm
1–39	2L pokoj	15,87	PVC ve čtvercích	A1,A2	Keramický obklad v=1500 mm Sokl: PVC vytažené do v=100 mm
1–40	Schodiště do suterénu	5,40	Betonové	C2	Oprava omítky
1–41	Zádveří	10,51	Keramická dlažba	B2	Sokl: keramický v=75 mm
1–42	Sklad ~~špinavého~~ (odpad) prádla	5,07	Keramická dlažba	B2	Omyvatelný nátěr v=1500 mm Sokl: keramický v=75 mm
1–43	Sklad ~~čistého~~ (špin.) prádla	4,65	PVC ve čtvercích	A2	Sokl: PVC vytažené do v=100 mm
1–44	1L pokoj	9,90	PVC ve čtvercích	A1	Keramický obklad v=1500 mm Sokl: PVC vytažené do v=100 mm
1–45	~~Čistící místnost, šp. prádlo~~ (Sklad čistého prádla)	5,85	Keramická dlažba	B1	Keramický obklad v=2000 mm
1–46	1L pokoj	9,60	PVC ve čtvercích	A1	Keramický obklad v=1500 mm Sokl: PVC vytažené do v=100 mm
1–47	Sprcha pacientů	1,90	Keramická dlažba	B4	Keramický obklad v=2000 mm
1–48	Předsíň	4,64	Keramická dlažba	B1	Keramický obklad v=2000 mm
1–49	WC pacientů	1,80	Keramická dlažba	B1	Keramický obklad v=2000 mm
1–50	WC pacientů	1,42	Keramická dlažba	B1	Keramický obklad v=2000 mm

± 0,00=484,80

HLAVNÍ ING. PROJEKTU	ZODPOV. PROJEKTANT	VYPRACOVAL	PROJEKT Ing. Luděk TOMEK 628 00 BRNO, Staré Zámky 33	PARÉ 1
ING. L. TOMEK	ING. V. KUNDERA	ING. V. KUNDERA		
INVESTOR	NEMOCNICE S AMBULANTNÍ ČÁSTÍ JINDŘICHŮV HRADEC		ZAK. ČÍSLO P 901	
AKCE	NsAČ JINDŘICHŮV HRADEC "REKONSTRUKCE BUDOVY TO NA STANICI NÁSLEDNÉ PÉČE"	SO 001	STUPEŇ PS	FORMÁT 14A4
			DATUM II.1999	
OBSAH	PŮDORYS 1.NP		MĚŘÍTKO 1:50	Č. VÝKR. E1.1–6